




▽-6.600平面图
▽-6.600 PLAN

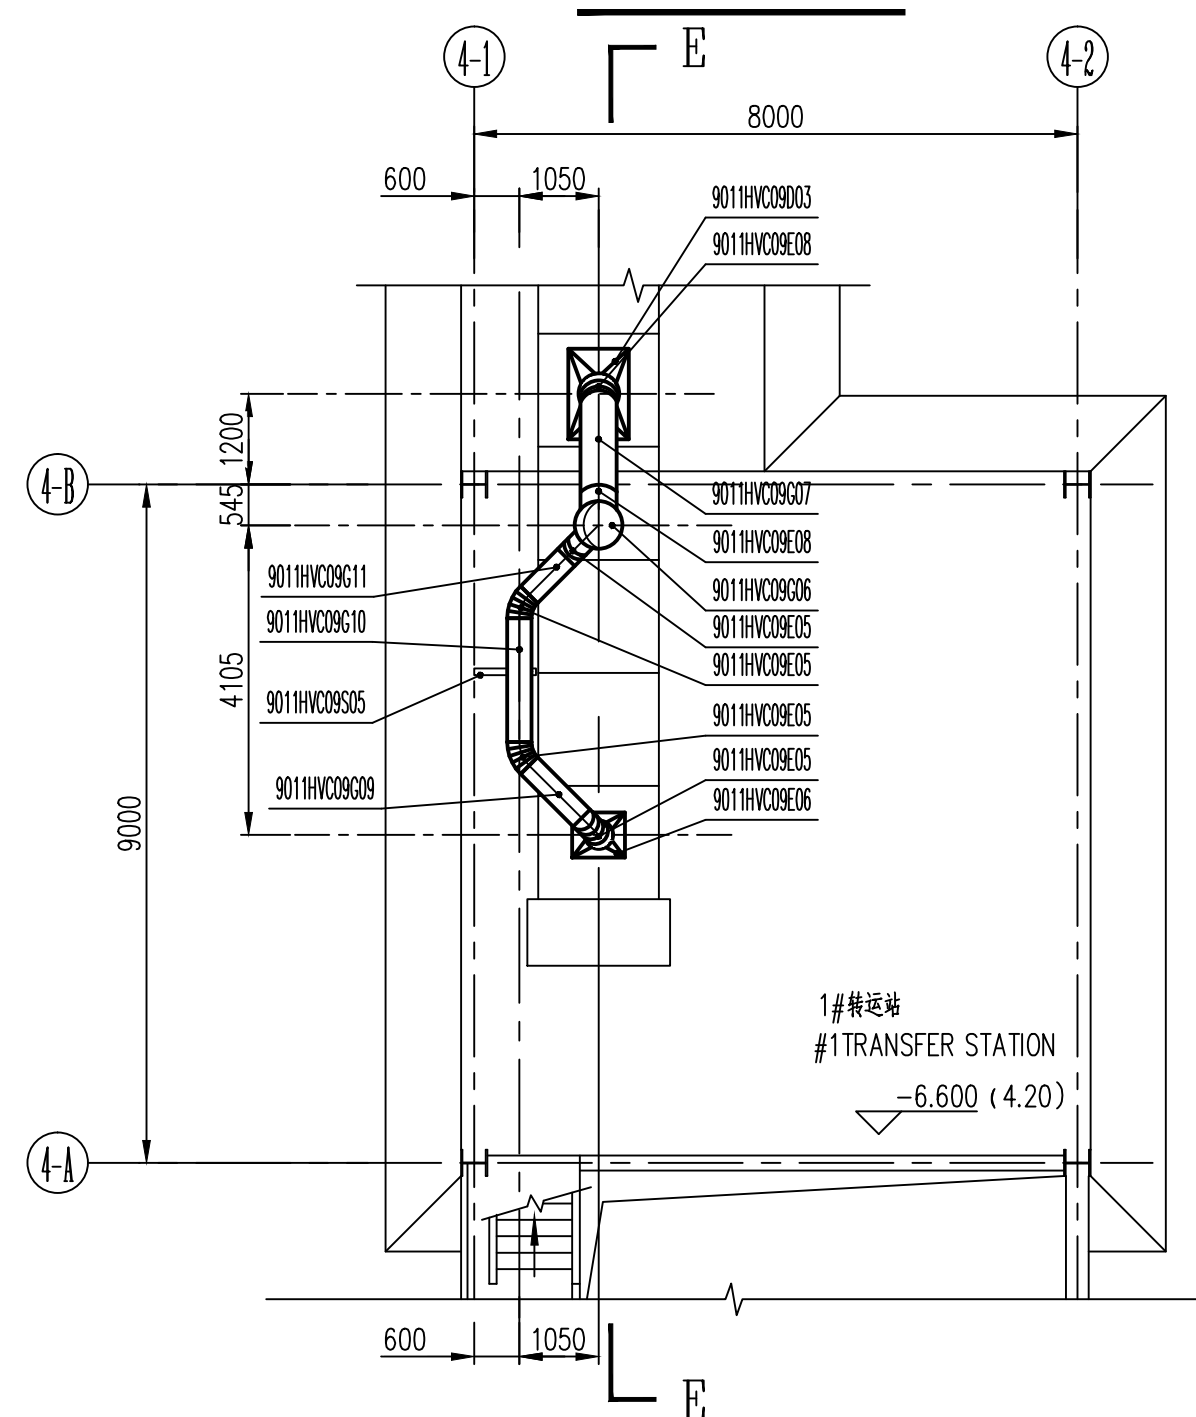


▽-0.600 平面图
▽-0.600 PLAN

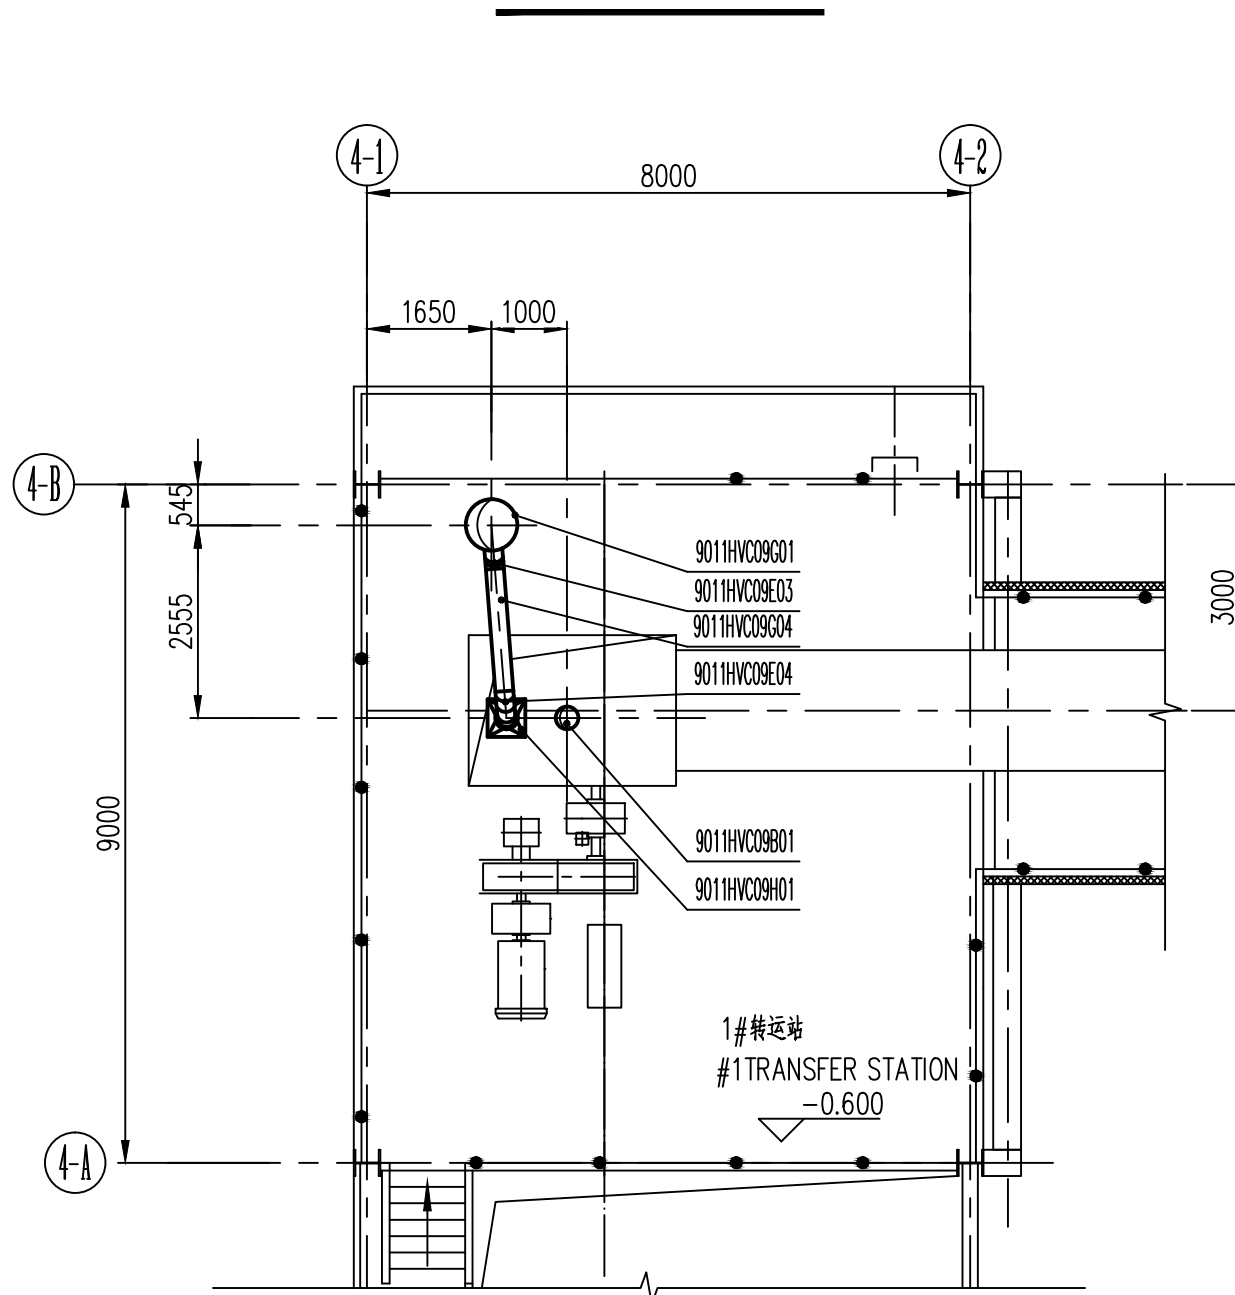

▽5.250平面图
▽5.250 PLAN

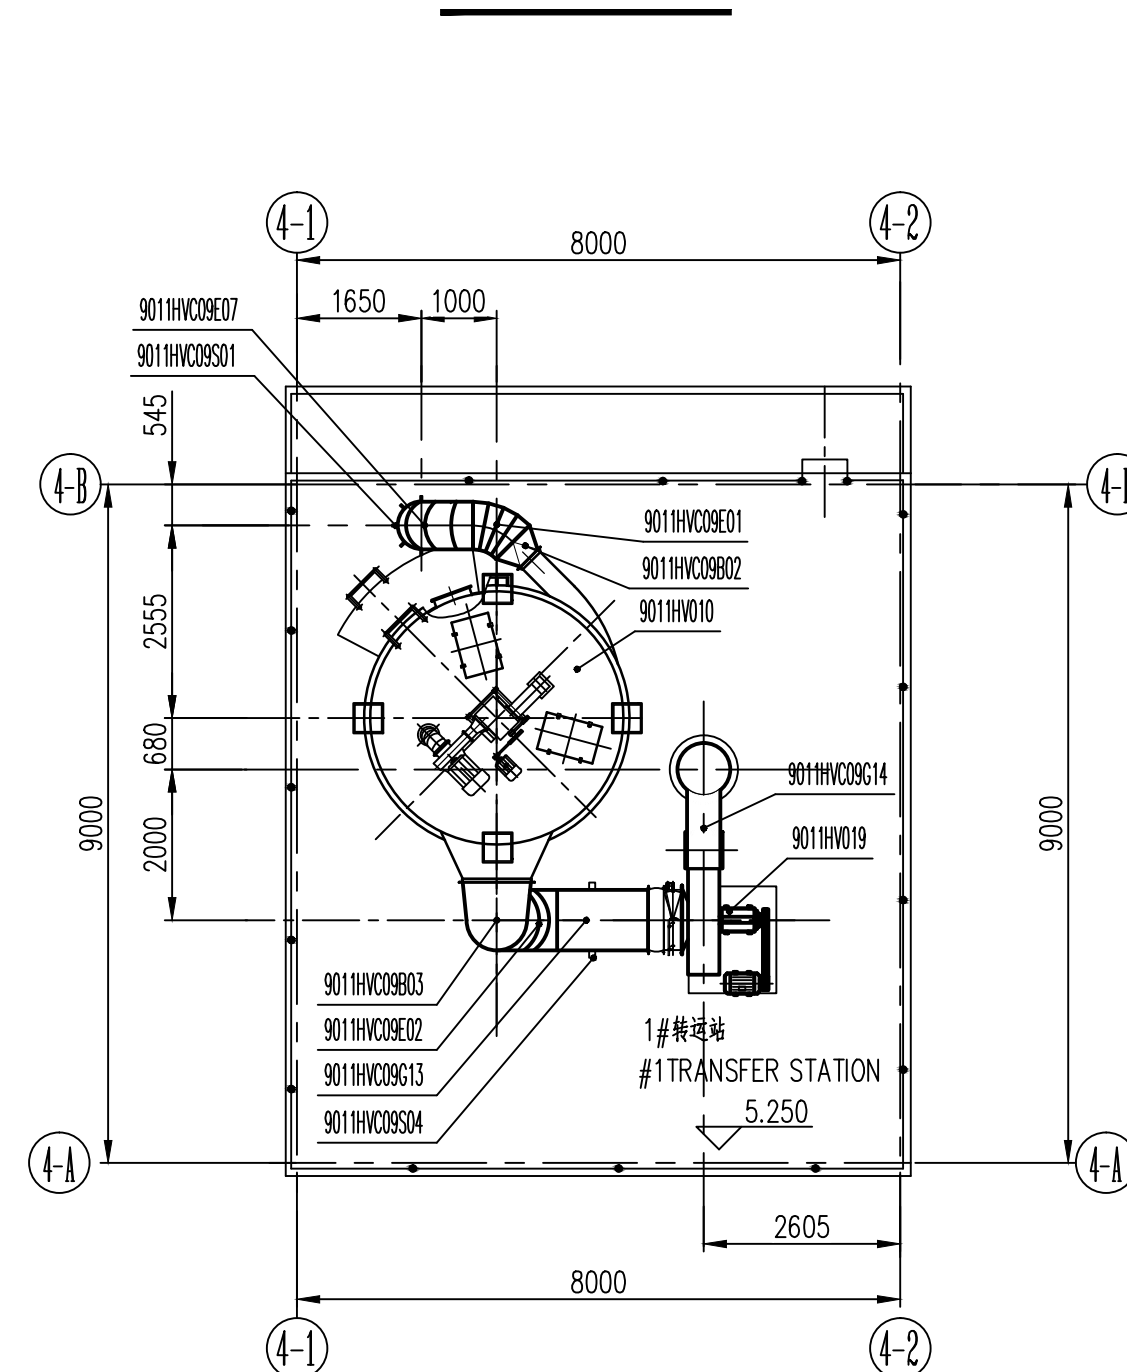

E-E 剖面图
SECTION E-E

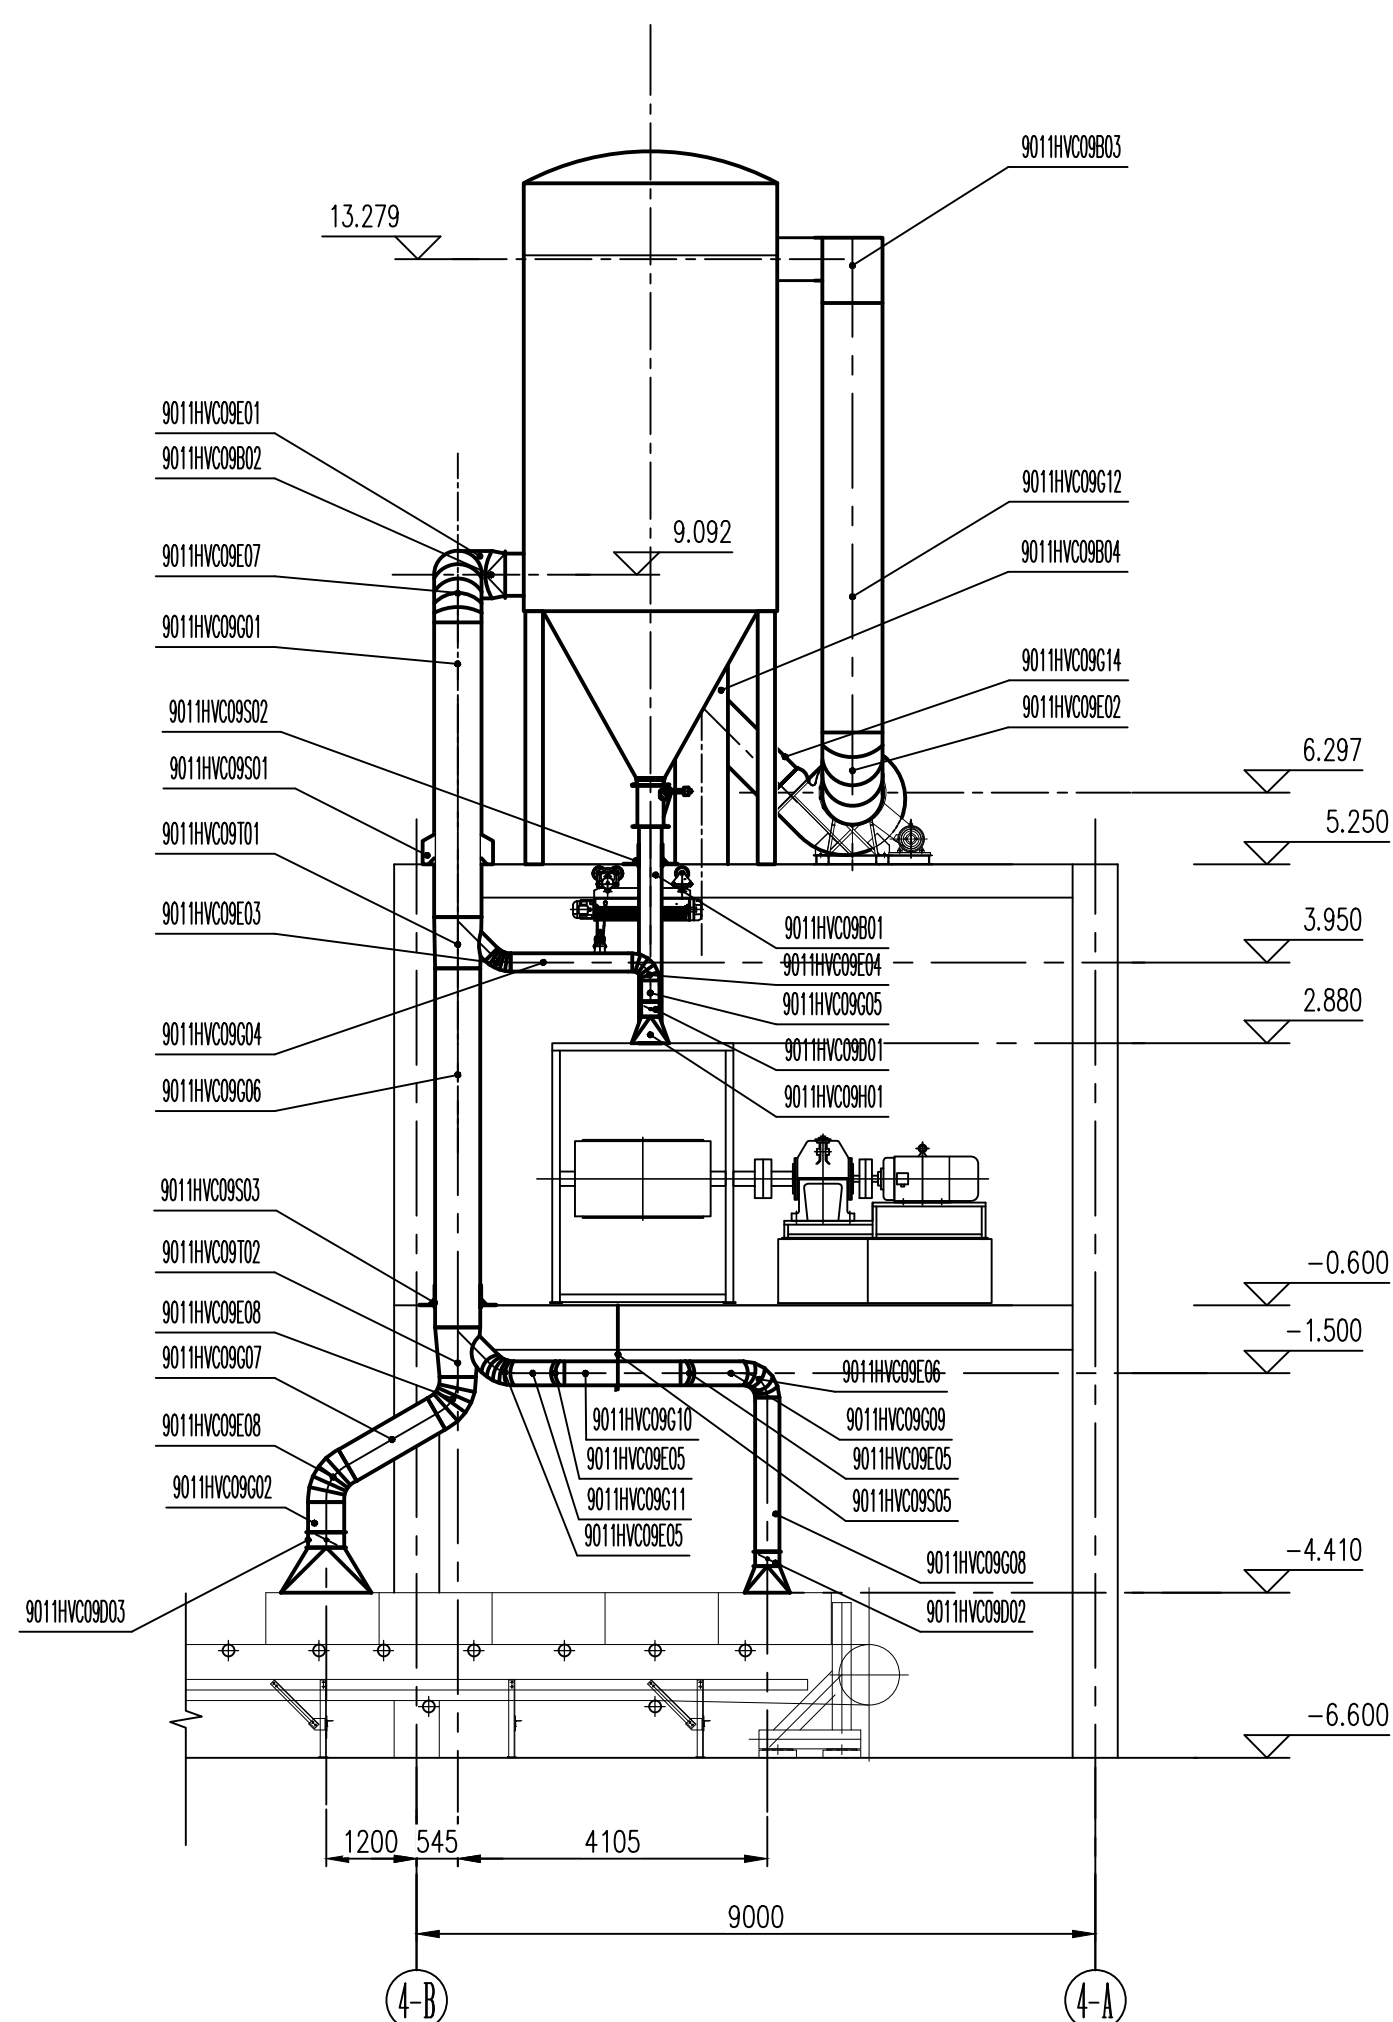

	20/07-21	AS BUILT	曹昌明 陈永良 蔡学斌
序号 Rev.	日期 Date	说明 Description	制图 Drawn
			校对 Checked
			批准 Approved

9011HW029505	0035640-DR-9011HW-600	风管支架 (三十五) DUCT SUPPORT (XXXV)		1	Q235B	18.32	18.32		
9011HW029504	0035640-DR-9011HW-600	风管支架 (三十四) DUCT SUPPORT (XXXIV)		1	Q235B	17.57	17.57		
9011HW029503	0035640-DR-9011HW-600	风管支架 (三十一) DUCT SUPPORT (XXXI)		1	Q235B	8.00	8.00		
9011HW029502	0035640-DR-9011HW-600	风管支架 (三十) DUCT SUPPORT (XXX)		1	Q235B	13.09	13.09		
9011HW029501	0035640-DR-9011HW-600	风管支架 (二十九) DUCT SUPPORT (XXXIX)		1	Q235B	25.99	25.99		
9011HW029403	0035640-DR-9011HW-550	风罩 (十四) Exhaust Hood (XIV)	H(C) 1200×800/ø480 H=600 δ=5	1	Q235B	67.26	67.26		
9011HW029402	0035640-DR-9011HW-550	风罩 (十二) Exhaust Hood (XII)	H(C) 600×700/ø320 H=350 δ=4	1	Q235B	21.90	21.90		
9011HW029401	0035640-DR-9011HW-550	风罩 (十三) Exhaust Hood (XIII)	H(C) 500×500/ø240 H=350 δ=4	1	Q235B	16.14	16.14		
9011HW029614		风管 Duct	450×590×4, L=1300	1	Q235B	83.6	83.6		
9011HW029613		风管 Duct	ø800×5, L=1250	1	Q235B	131.1	131.7		
9011HW029612		风管 Duct	ø800×5, L=5750	1	Q235B	553.8	553.8		
9011HW029611		风管 Duct	ø320×4, L=800	1	Q235B	17.8	17.8		
9011HW029610		风管 Duct	ø320×4, L=1700	1	Q235B	77.6	77.6		
序号 No.	标准或图号 Code or Diag. No.	名称 Description	规格及型号 Specification	数量 Qty.	材料 Grade	单重 U.W. kg	总重 T.W. kg	备注 Remarks	

9011HW02909	风管 Duct	ø320×4, L=1000	1	Q235B	93.0	93.0	
9011HW02908	风管 Duct	ø320×4, L=2100	1	Q235B	78.7	78.7	
9011HW02907	风管 Duct	ø480×4, L=1400	1	Q235B	320.4	320.4	
9011HW02906	风管 Duct	ø600×4, L=4800	1	Q235B	232.5	232.5	
9011HW02905	风管 Duct	ø240×3, L=300	1	Q235B	6.3	6.3	
9011HW02904	风管 Duct	ø240×3, L=1800	1	Q235B	65.0	65.0	
9011HW02902	风管 Duct	ø480×4, L=500	1	Q235B	285.4	285.4	
9011HW02901	风管 Duct	ø630×4, L=4000	1	Q235B	25.8	25.8	
9011HW02908	弯头 Elbow	60E (S4) ø480×5	2	Q235B	29.4	58.8	
9011HW02907	弯头 Elbow	90E (S6) ø630×5	1	Q235B	76.2	76.2	
9011HW02906	弯头 Elbow	90E (S5) ø320×4	1	Q235B	15.6	15.6	
9011HW02905	弯头 Elbow	45E (S3) ø320×4	3	Q235B	7.8	23.4	
9011HW02904	弯头 Elbow	90E (S5) ø240×4	1	Q235B	8.8	8.8	
9011HW02903	弯头 Elbow	45E (S3) ø240×4	1	Q235B	4.4	4.4	
9011HW02902	弯头 Elbow	90E (S6) ø800×6	1	Q235B	147.6	147.6	
9011HW02901	弯头 Elbow	45E (S3) ø630×5	1	Q235B	38.1	38.1	
9011HW02902	三通 TEE	45T (R) ø600/ø480/ø320 δ=4	1	Q235B	41.2	41.2	
9011HW02901	三通 TEE	45T (R) ø630/ø600/ø240 δ=4	1	Q235B	59.3	59.3	
9011HW02903	手动蝶式风阀 Manual Butterfly Damper	ø320, B=200	1	Q235B	21	21	
9011HW02902	手动蝶式风阀 Manual Butterfly Damper	ø480, B=200	1	Q235B	38	38	
9011HW02901	手动蝶式风阀 Manual Butterfly Damper	ø240, B=200	1	Q235B	14	14	
9011HW02905	圆锥形风帽 Conical Cowl	C (C) ø700	1	Q235B	86.6	86.6	
9011HW02904	排气筒 Stack	ST ø700×5, L=5000	1	Q235B	428.5	428.5	
9011HW02905	出口箱 (三) Outlet Box (III)	002650-IR-9011HW-500	1	Q235B	117.31	117.31	
9011HW02902	进口箱 (三) Inlet Box (III)	002650-IR-9011HW-500	1	Q235B	18.49	18.49	
9011HW02901	卸料管 DISCHARGEING CHUTE	ø300×4 L=3000	1	Q235B	11.68	11.68	
9011HW019	离心风机 Centrifugal Fan	24559m³/h×3266Pa	1		1180	1180	
9011HW010	除尘器 尘袋 Dust Collector	F=310m²	1		9300	9300	

Dwg. Title									
序号 No.	标准或图号 Code or Dwg. No.	名称 Name Description	规格及型号 Specification	数量 Qty.	材料 Grade	重量 Unit Weight W (kg)	备注 Remarks		
设计 (Owner):  伊朗南方铝业公司 Iran South Aluminum Corporation			总承包商 (EPC Contractor):  中国有色金属建设股份有限公司 China Nonferrous Metal Industry's Foreign Engineering And Construction Co., Ltd.						
本文档中所提及的所有知识产权均归NEHL所有。事先未经NEHL书面许可不得对本文件以任何方式进行复制、更改、复制或发行。 All information contained in or pertaining to this document is the property of NEHL, and shall not be altered, reproduced or used in any manner whatsoever without the prior written consent of NEHL.				设计单位 (Engineering Institute):  东北大学 设计研究院(有限公司) NEUI Engineering & Research Institute Co., Ltd.					
审核/审定 Approved				物料搬运系统 BULK MATERIAL HANDLING SYSTEM			工程编号 Proj. No.	DG050A	
	 秦卫生	 毛雪峰	 20/7-21	1#转运站全系统配置图			设计阶段 Phase	竣工图 AD	
校对 Checked	 王忠	 毛雪峰	 2/7-21	DEDUSTING PLAN & SECTION OF #1 TRANSFER STATION			专业 Special	暖通 HV	
	 曹晶晶	 毛雪峰	 18/7-21				面积比例 Scale	1: 100	
制图 Drawn	 曹晶晶			Dwg. No.	DG050ASD-DR-9011HV-3130	图纸规格 Size	A1		