

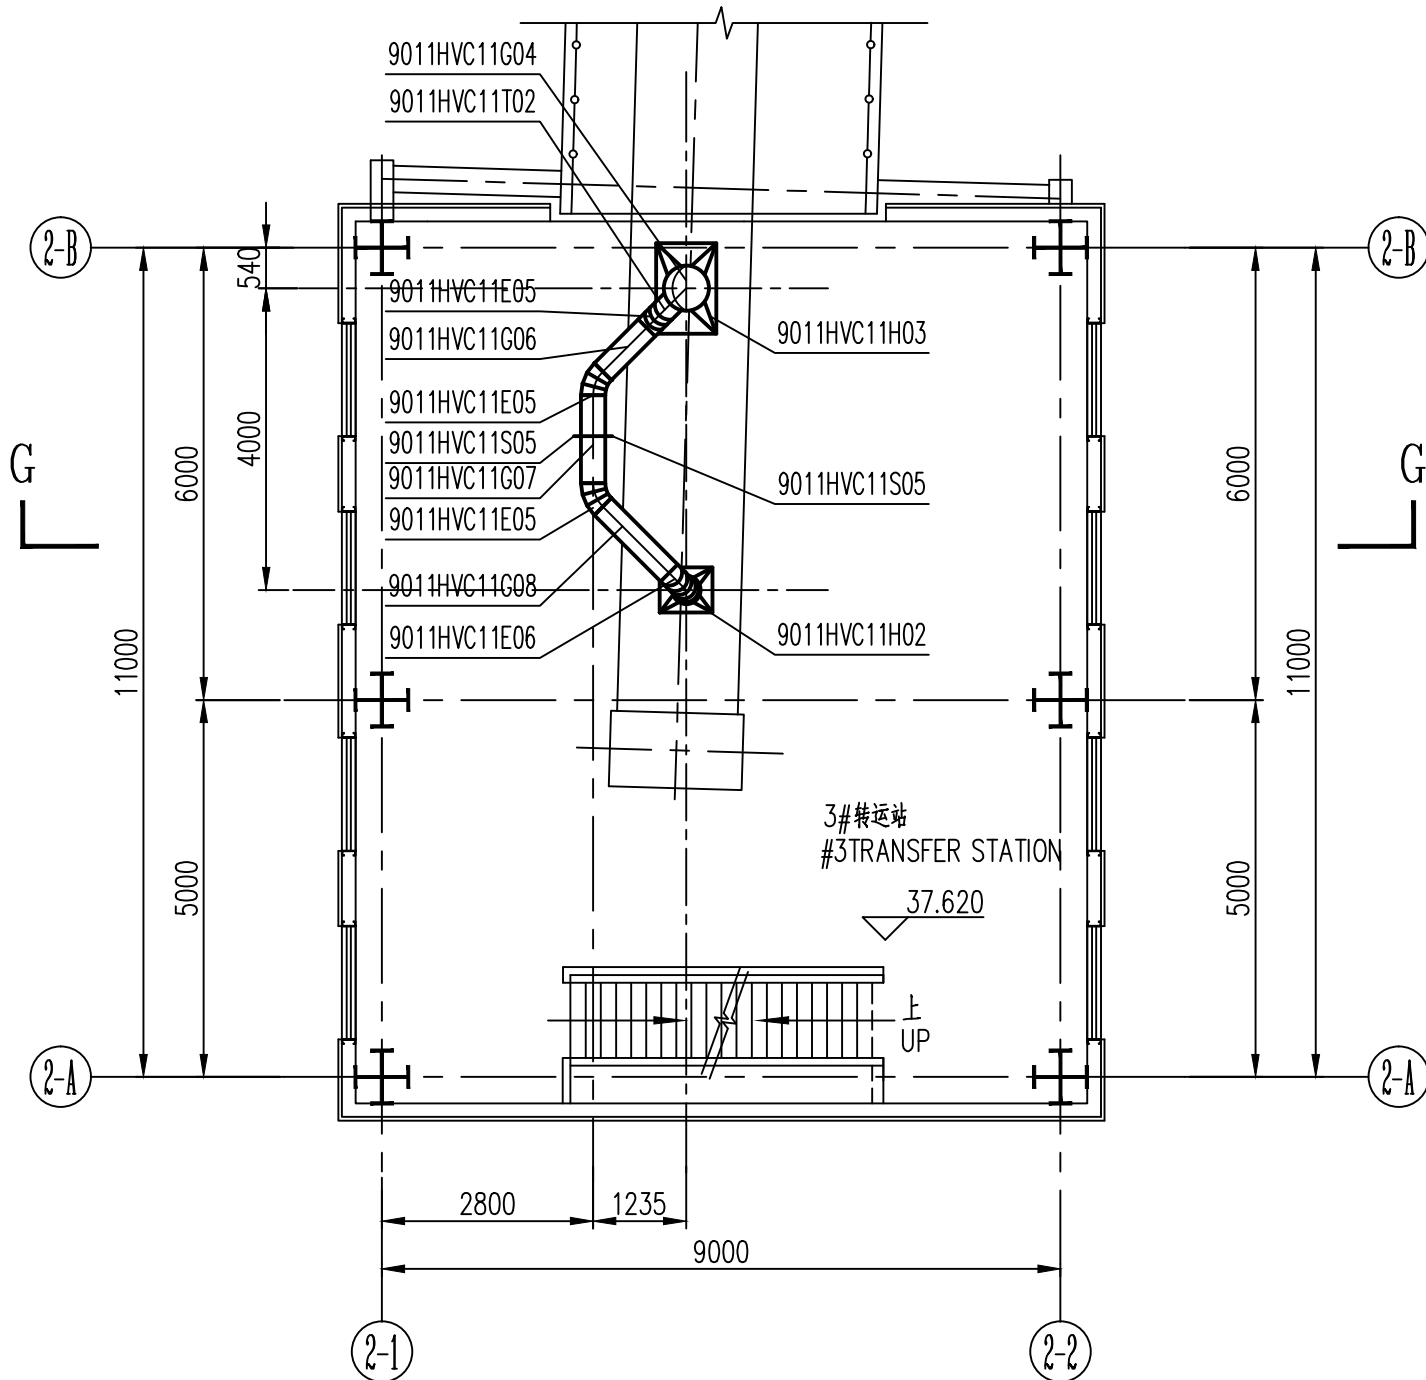
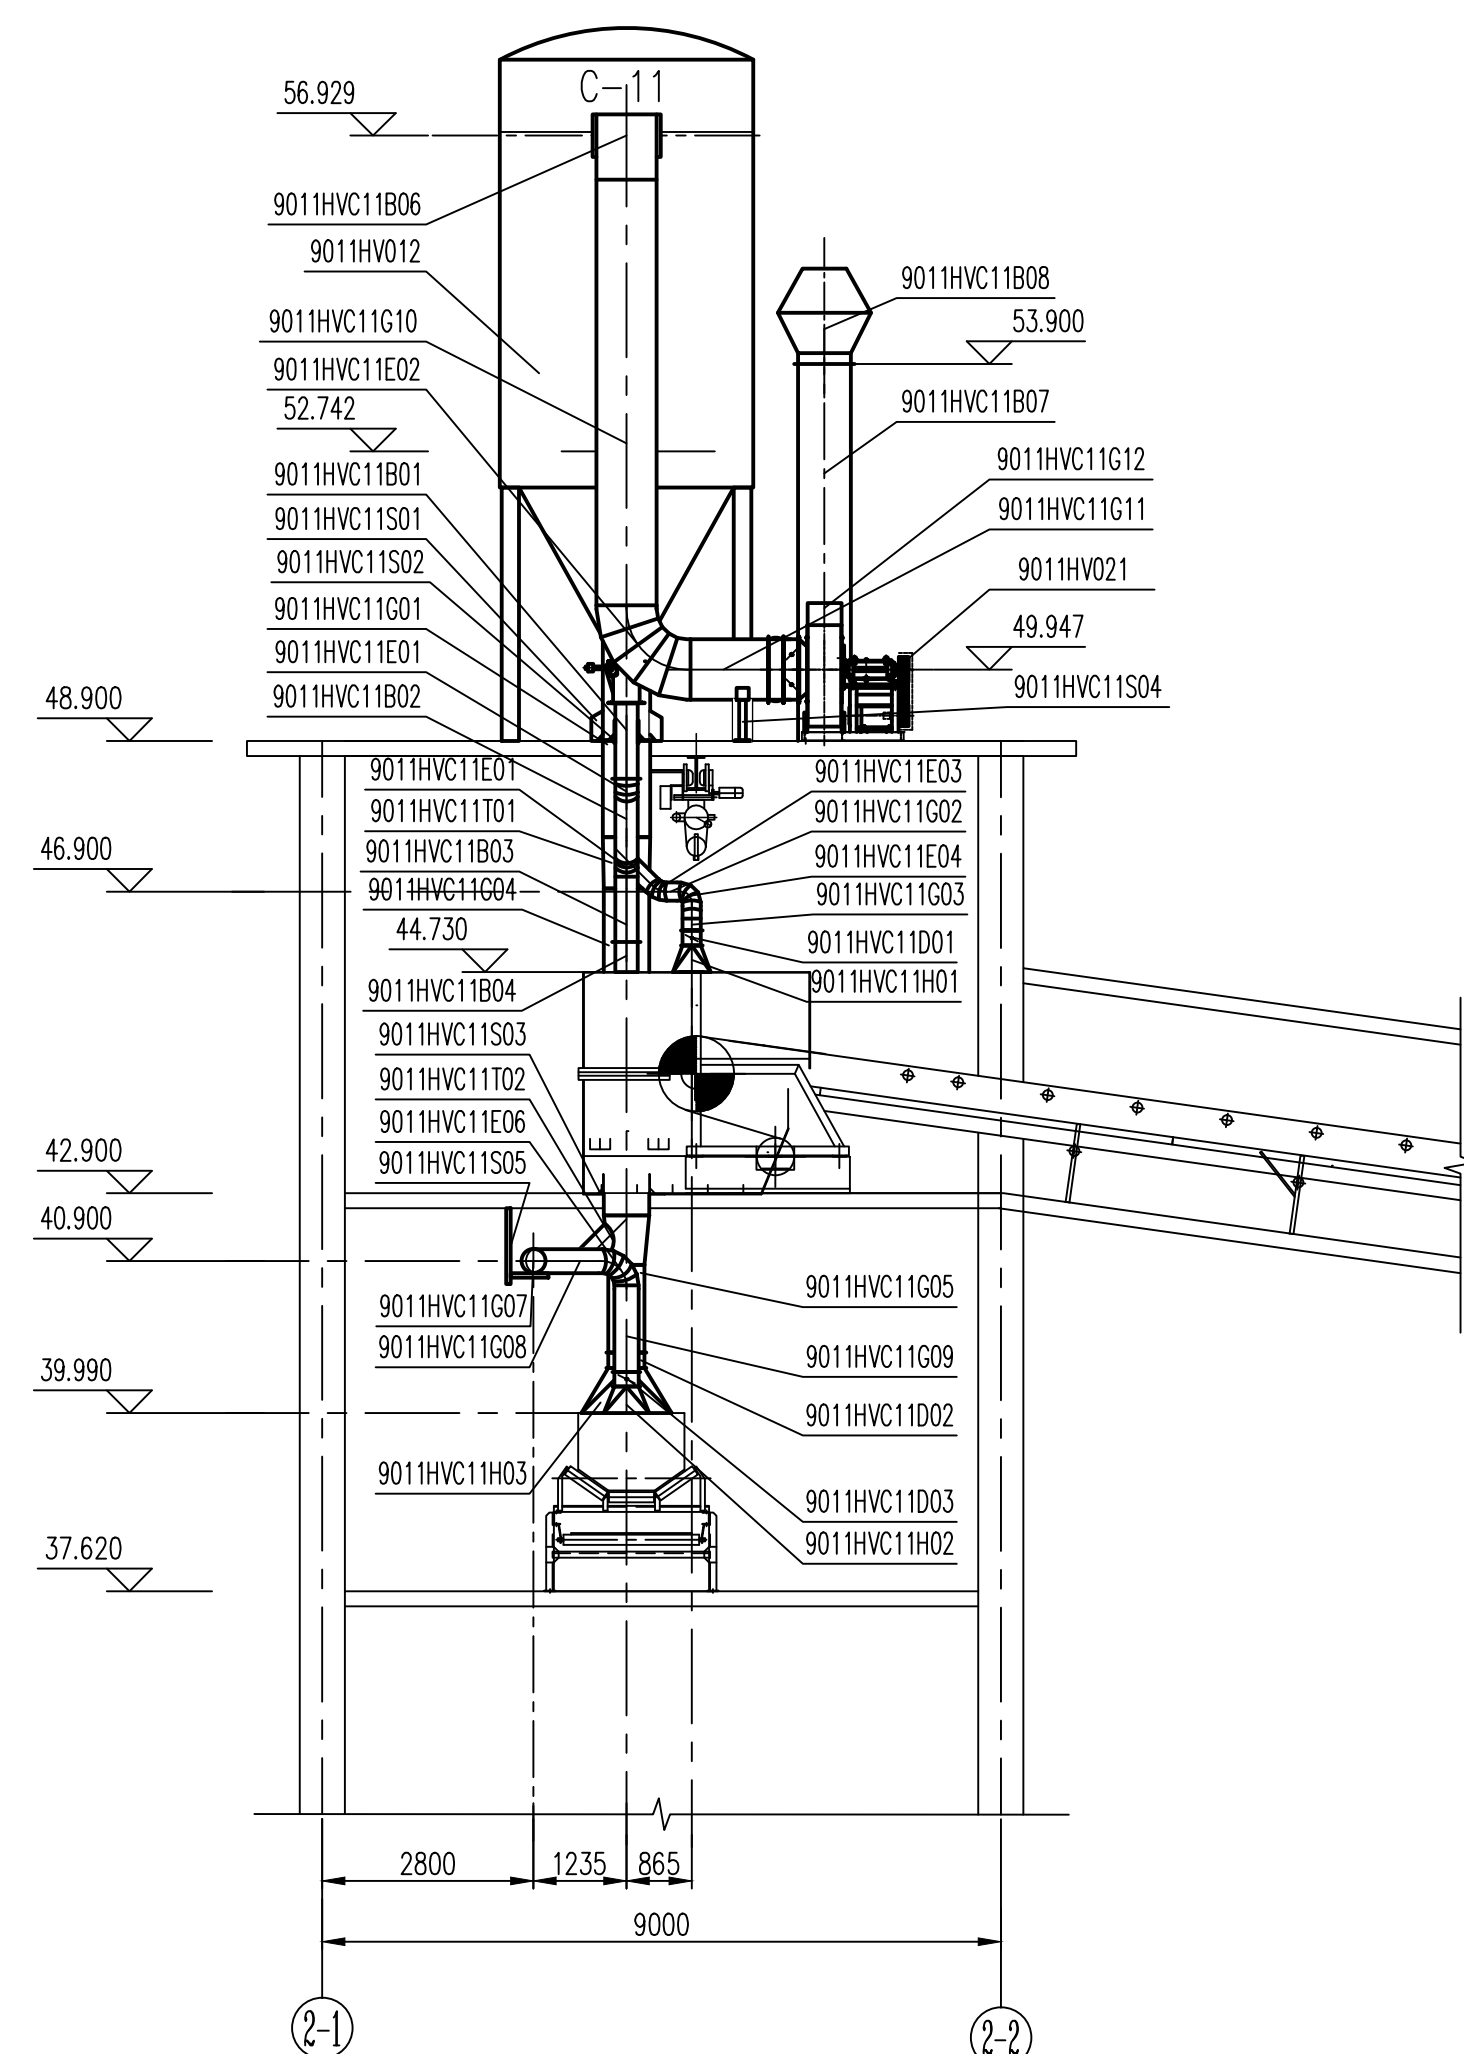


▽42.900 平面图
▽42.900 PLAN

▽48.900平面图
▽48.900 PLAN

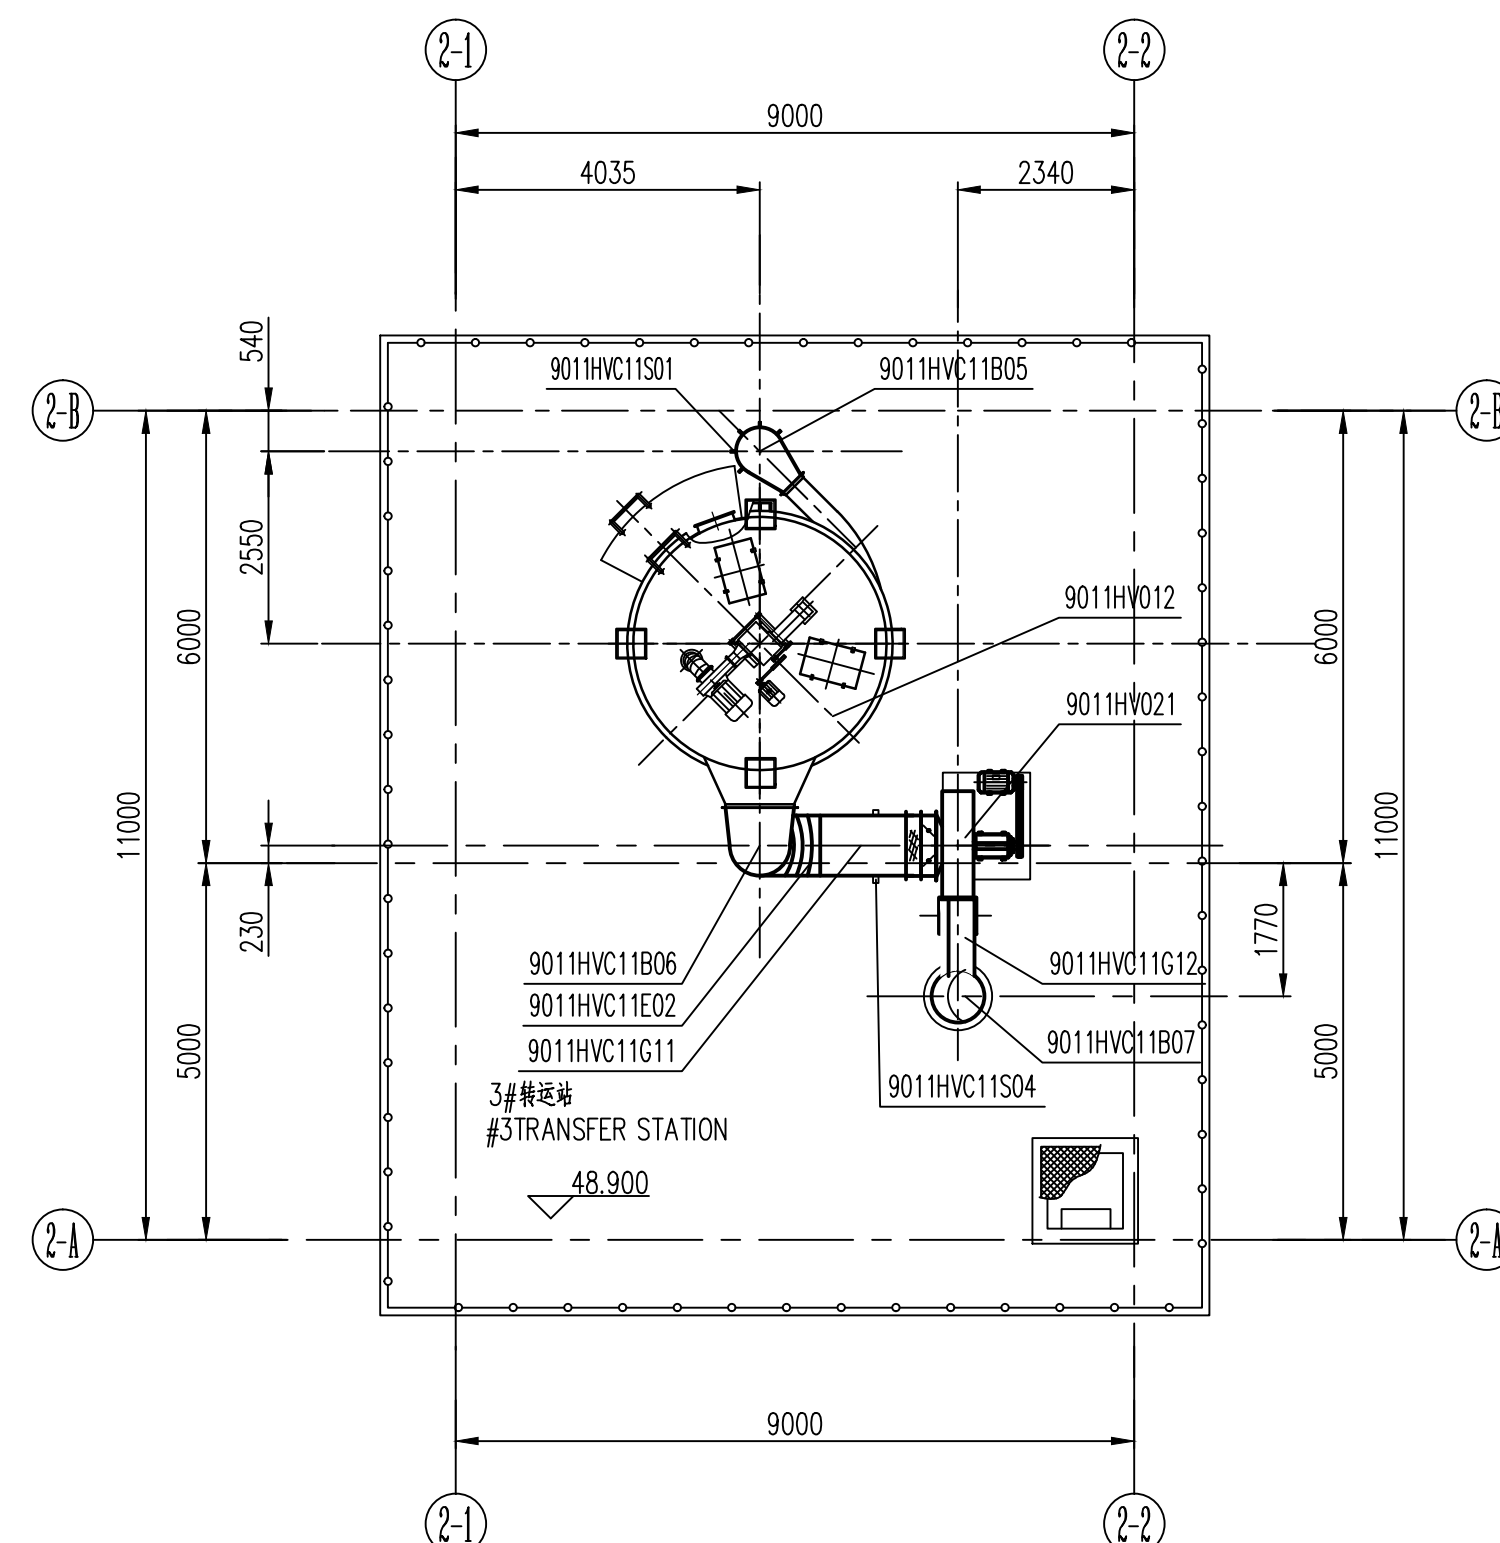

G-G 剖面图
SECTION G-G

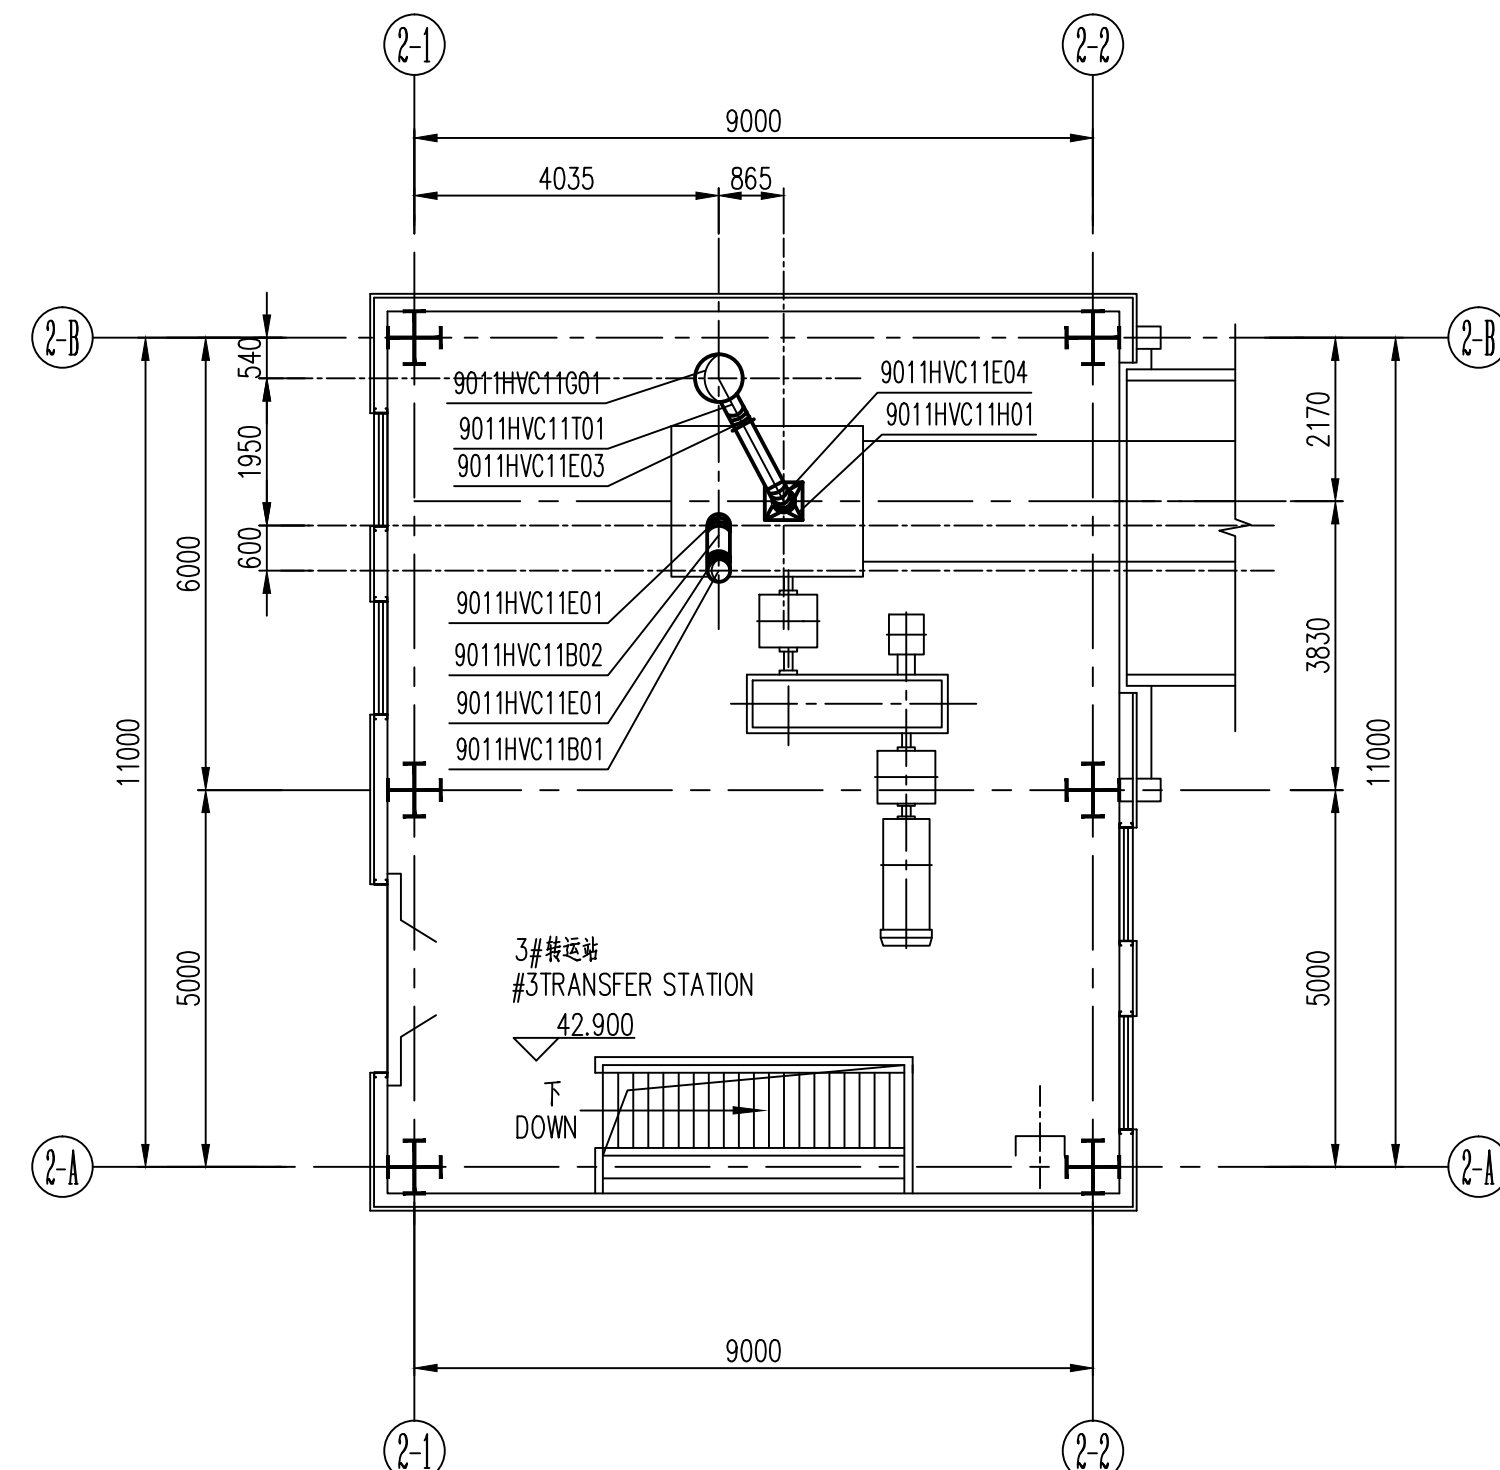

△						
△						
△	20/07-21	AS BUILT		曹晶晶	喻志良	朱学军
序号 Regid	日期 Date	描述 Description	删除 Down	校对 Checked	批准 Anonyzed	

9011HC10S05	0035640-DR-9011HW-600	风管支架 (二十七) DUCT SUPPORT (XXXVII)		1	Q235B	15.78	15.78		
9011HC11S04	0035640-DR-9011HW-600	风管支架 (二十八) DUCT SUPPORT (XXXVIII)		1	Q235B	17.57	17.57		
9011HC11S03	0035640-DR-9011HW-600	风管支架 (三十一) DUCT SUPPORT (XXXI)		1	Q235B	8.00	8.00		
9011HC11S02	0035640-DR-9011HW-600	风管支架 (三十) DUCT SUPPORT (XXX)		1	Q235B	13.09	13.09		
9011HC11S01	0035640-DR-9011HW-600	风管支架 (二十九) DUCT SUPPORT (XXXIX)		1	Q235B	25.99	25.99		
9011HC11H03	0035640-DR-9011HW-500	排风罩 (十四) Exhaust Hood (XIV)	H(C) 1200×800/φ480 H=600 δ=5	1	Q235B	67.26	67.26		
9011HC11H02	0035640-DR-9011HW-500	排风罩 (十二) Exhaust Hood (XII)	H(C) 600×700/φ320 H=350 δ=4	1	Q235B	21.90	21.90		
9011HC11H01	0035640-DR-9011HW-500	排风罩 (十三) Exhaust Hood (XIII)	H(C) 500×500/φ240 H=350 δ=4	1	Q235B	16.14	16.14		
9011HC11G12		风管 Duct	450×590×4, L=1277	1	Q235B	82.2	82.2		
9011HC11G11		风管 Duct	φ800×5, L=1130	1	Q235B	110.8	110.8		
9011HC11G10		风管 Duct	φ800×5, L=5599	1	Q235B	548.9	548.9		
9011HC11G09		风管 Duct	φ320×4, L=1150	1	Q235B	35.8	35.8		
序号 No.	标准或图号 Code or Diag. No.	名称 Description	规格及型号 Specification	数量 Qty.	材料 Grade	单重 U.W. (kg)	总重 T.W. (kg)	备注 Remark	

9011HWC11G08	风管 Duct	ø320×4, L=1248	1	Q235B	38.9	38.9	
9011HWC11G07	风管 Duct	ø320×4, L=1165	1	Q235B	36.3	36.3	
9011HWC11G06	风管 Duct	ø320×4, L=824	1	Q235B	25.7	25.7	
9011HWC11G05	风管 Duct	ø480×4, L=1167	1	Q235B	54.8	54.8	
9011HWC11G04	风管 Duct	ø600×4, L=4336	1	Q235B	254.9	254.9	
9011HWC11G03	风管 Duct	ø240×3, L=157	1	Q235B	2.8	2.8	
9011HWC11G02	风管 Duct	ø240×3, L=907	1	Q235B	15.9	15.9	螺栓 FLANGE FITTED ON ONE END
9011HWC11G01	风管 Duct	ø630×4, L=4540	1	Q235B	280.4	280.4	
9011HWC11E06	弯头 Elbow	90E (S5) ø320×4	1	Q235B	15.7	15.7	
9011HWC11E05	弯头 Elbow	45E (S3) ø320×4	3	Q235B	7.8	23.4	
9011HWC11E04	弯头 Elbow	90E (S5) ø240×4	1	Q235B	8.8	8.8	
9011HWC11E03	弯头 Elbow	45E (S3) ø240×4	1	Q235B	4.4	4.4	螺栓 FLANGE FITTED ON ONE END
9011HWC11E02	弯头 Elbow	90E (S6) ø800×6	1	Q235B	147.6	147.6	
9011HWC11E01	弯头 Elbow	45E (S3) ø300×4	2	Q235B	6.9	13.8	
9011HWC11T02	三通 TEE	45T (R) ø600/ø480/ø320 ø=4	1	Q235B	41.2	41.2	
9011HWC11T01	三通 TEE	45T (R) ø630/ø600/ø240 ø=4	1	Q235B	59.3	59.3	
9011HWC11D03	手动蝶阀 Manual Butterfly Damper	ø320, B=200	1	Q235B	21	21	
9011HWC11D02	手动蝶阀 Manual Butterfly Damper	ø480, B=200	1	Q235B	38	38	
9011HWC11D01	手动蝶阀 Manual Butterfly Damper	ø240, B=200	1	Q235B	14	14	
9011HWC11B08	圆锥形风帽 Conical Cowl	C (C) ø700	1	Q235B	86.6	86.6	
9011HWC11B07	排气筒 Stack	ST ø700×5, L=5000	1	Q235B	428.5	428.5	
9011HWC11B06	出风管 (三) Outlet Box (III)	0035540-DR-9011HW-500	1	Q235B	117.31	117.31	
9011HWC11B05	进风管 (四) Inlet Box (IV)	0035540-DR-9011HW-500	1	Q235B	136.62	136.62	
9011HWC11B04	卸料管 DISCHARGEING CHUTE	ø300×4 L=400	1	Q235B	11.7	11.7	螺栓 FLANGE FITTED ON ONE END
9011HWC11B03	卸料管 DISCHARGEING CHUTE	ø300×4 L=865	1	Q235B	25.3	25.3	螺栓 FLANGE FITTED ON ONE END
9011HWC11B02	卸料管 DISCHARGEING CHUTE	ø300×4 L=939	1	Q235B	27.4	27.4	
9011HWC11B01	卸料管 DISCHARGEING CHUTE	ø300×4 L=1000	1	Q235B	29.2	29.2	螺栓 FLANGE FITTED ON BOTH ENDS
9011HVO21	离心风机 Centrifugal Fan	24559m³/h×3286Pa	1		1180	1180	
9011HVO12	袋式除尘器 Bag Filter	LHF-310 F=310m²	1		9300	9300	

序号 No.		标准或图号 Code or Dwg. No.	名称 Description	规格及型号 Specification	数量 Qty.	材料 Grade	重量 Unit Wt (kg)	备注 Remarks
设计 (Owner):  伊朗南方铝业公司 Iran South Aluminum Company				总承包商 (EPC Contractor)  中国有色金属建设股份有限公司 China Nonferrous Metal Industry's Foreign Engineering And Construction Co., Ltd.				
本文件所含资料所有权益归NEU所有, 事先未经NEU书面许可不得对本文件以任何形式进行变更、复制或发行。 All information contained in or pertaining to this document is the property of NEU, and shall not be altered, reproduced or used in any manner whatsoever, without the prior written consent of NEU.				设计所 (Engineering Institute):  东北大学 设计研究院(有限公司) NEU Engineering & Research Institute Co., Ltd.				
审核/审定 Approved	 秦宇浩 QIN WUJEN	 明忠 MING ZHONG	 曹晶晶 CAO JINGJING	物料搬运系统 BULK MATERIAL HANDLING SYSTEM			工程编号 Proj. No. 设计阶段 Phase 专业 Specialty 图纸比例 Scale	DG0505 竣工图 AD 暖通 HV
校对 Checked	 明忠 MING ZHONG			3#转运站除尘系统配置图 DEDUSTING PLANT & SECTION OF #3 TRANSFER STATION				图纸比例 Scale 1: 100
制图 Drawn	 曹晶晶 CAO JINGJING			图号 Dwg. No.	DG0505AD-DR-0911HV-3150		 危险回路 Risk Circuit	A1